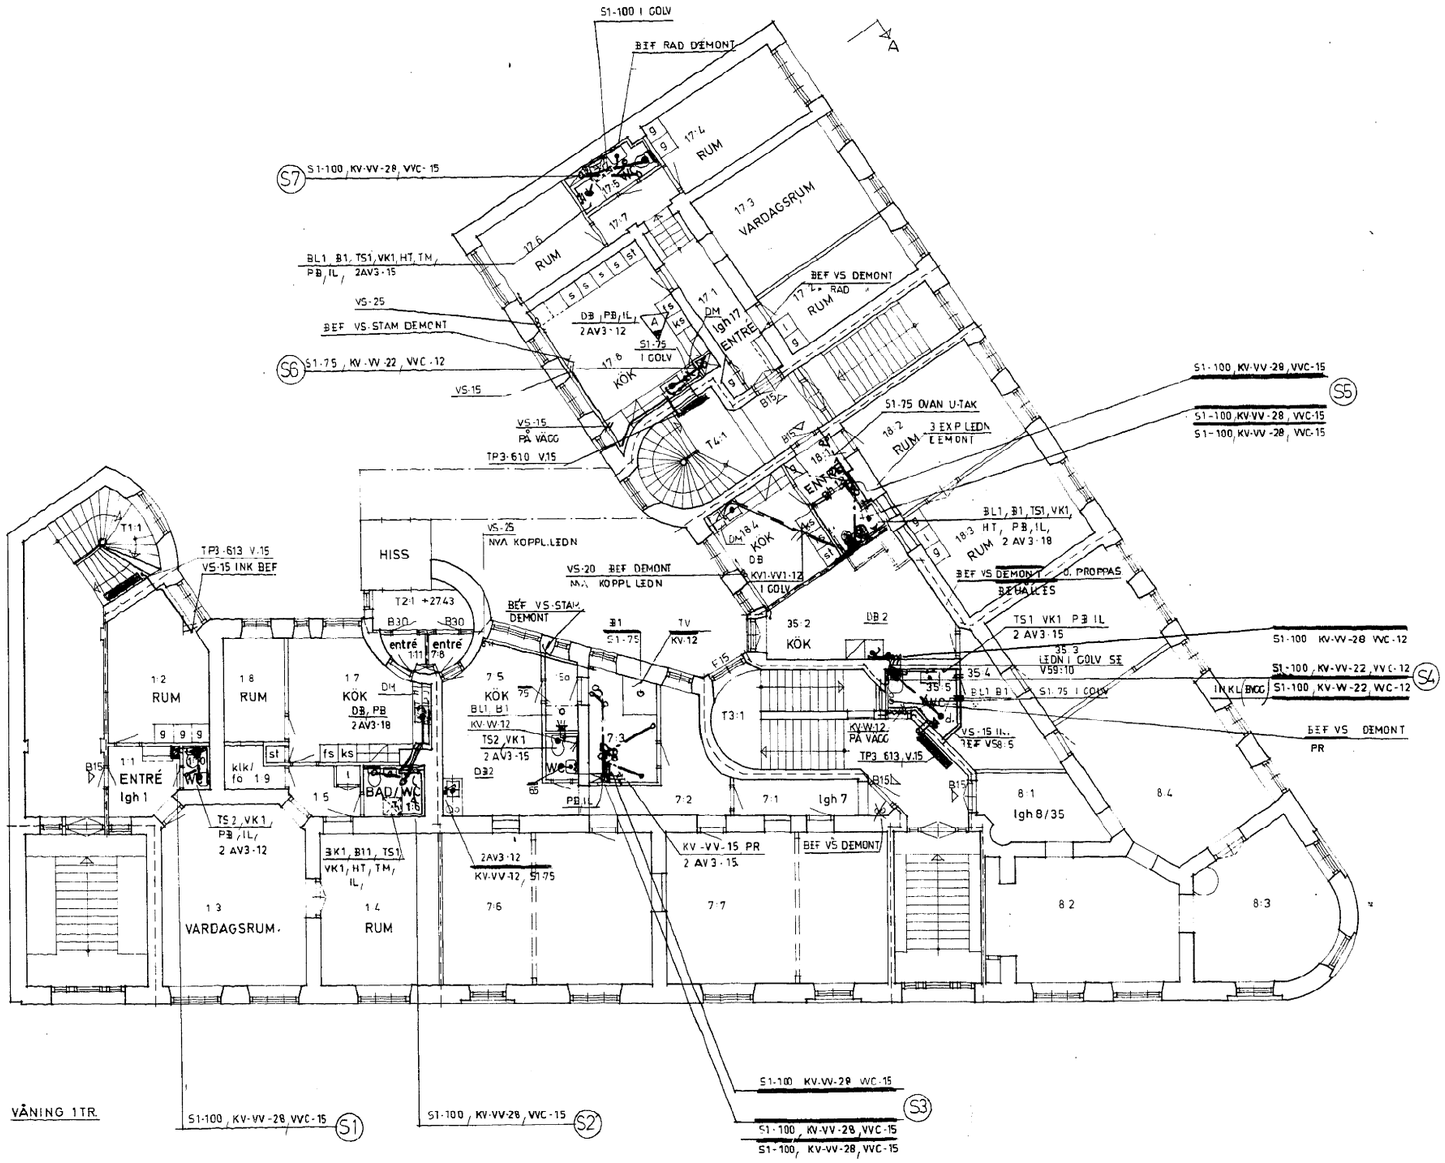

BETECKNINGAR

—— Befintliga och blivande väggar i brandklass B60

Ventilationsschakt utföres i klass A30 med isolerade kanaler i klass A30.

Imkanal inom brandcell (kök) utföres i brandklass A15.

Varje lägenhet har tillgång till minst ett fönster som uppfyller kraven i SBN 80, 37:2213.

Lägenhetsskiljande bjälklag i lägst klass B60.

RITNINGSBETECKNINGAR

S1 = Spillvatten, gjutjärn
S2 = " , PVC

D2 = Dagvatten , PVC, markavloppsrör

KV = Kallvatten , koppar
KV1 = " , " , fabriksisol.
KV2 = " , PEL, NT 10

VV = Varmvatten , koppar
VV1 = " , " , fabriksisol.

VVC = ",cirk, "
VVC1= ", " , " , "

VP = Värmeledning, primärt (fjärrvärme)
VS = " , sekundärt

A1 = Avlopp
A2 = Avlopp med durkplåt
A3 = Avlopp i mark.

B = Golvbrunn

UB = Utslagsback
BK = Badkar
TG = Tvättstall
VK = Vattenklosett
DB = Anslutning till diskbänk med blandare o VL.

BL = Blandare
TV = Tappventil
VVP = Väggvattenpost

TM = TV för tvättmaskin
IL = Inspektionslucka
HT = Handdukstork
PB = Passbit = Rakstrecka

AV = Avstängn. ventil
BV = Backventil
RV = Reglerventil

Material som levereras av Energiverken och som skall monteras och anslutas till rörledningar av rörentreprenören.

E1 : Vattenvärmare, tappvarmvatten
E3 : Primär reglerutrustning för tappvarmvatten bestående av reglercentral, motorventil och vattentemperaturgivare.
E4 : Sekundär reglerutrustning för konstanthållning av varmvattentemperaturen bestående av reglercentral, motorventil och vattentemperaturgivare.
E10 : Termometer
E11 : Nålventil för luftare

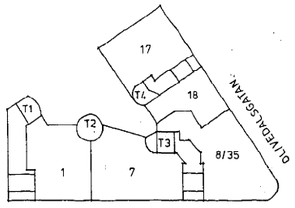

10 KV SLOTTSSKOGSLEDET, TOMT NR 4, I
STADSDELEN KOMMENDANTSÄNGEN, GÖTEBORGS KOMMUN

BYGGNADSNÄMNDEN I GÖTEBORG

Denna handling tillhör beslut om byggnadslov

2067-86 ÄRENDENUMMER | 1987-05-19 FASTSTÄLLELSEDATUM

Antal fastställda ritningar framgår av bevis om byggnadslov.

RELATIONSRITNING 1987.05.07

REV	ANT	REVIDERINGEN AVSER	SIGN	DATUM

SASTURE ANDERSSON VVS-KONSULT
LANTMILSGATAN 8, 42137 V. FRÖLUNDA
TELEFON 031-451609

HANDLÄGGARE S. ANDERSSON RIT

GÖTEBORG 1986.11.28

10 KV. SLOTTSKOGSLEDET, TOMT NR 4
ÖVRE HUSARG. 25A o. B – OLIVEDALSG. 2

PLAN VÅNING 1 TR.
BLIVANDE UTSEENDE
RÖRANLÄGGNING SKALA 1:100

ARBETSNUMMER 400 | RITNINGSNUMMER V59:3R | REV

A1 A2 A3 A3 A2 A1
11413511 8706116